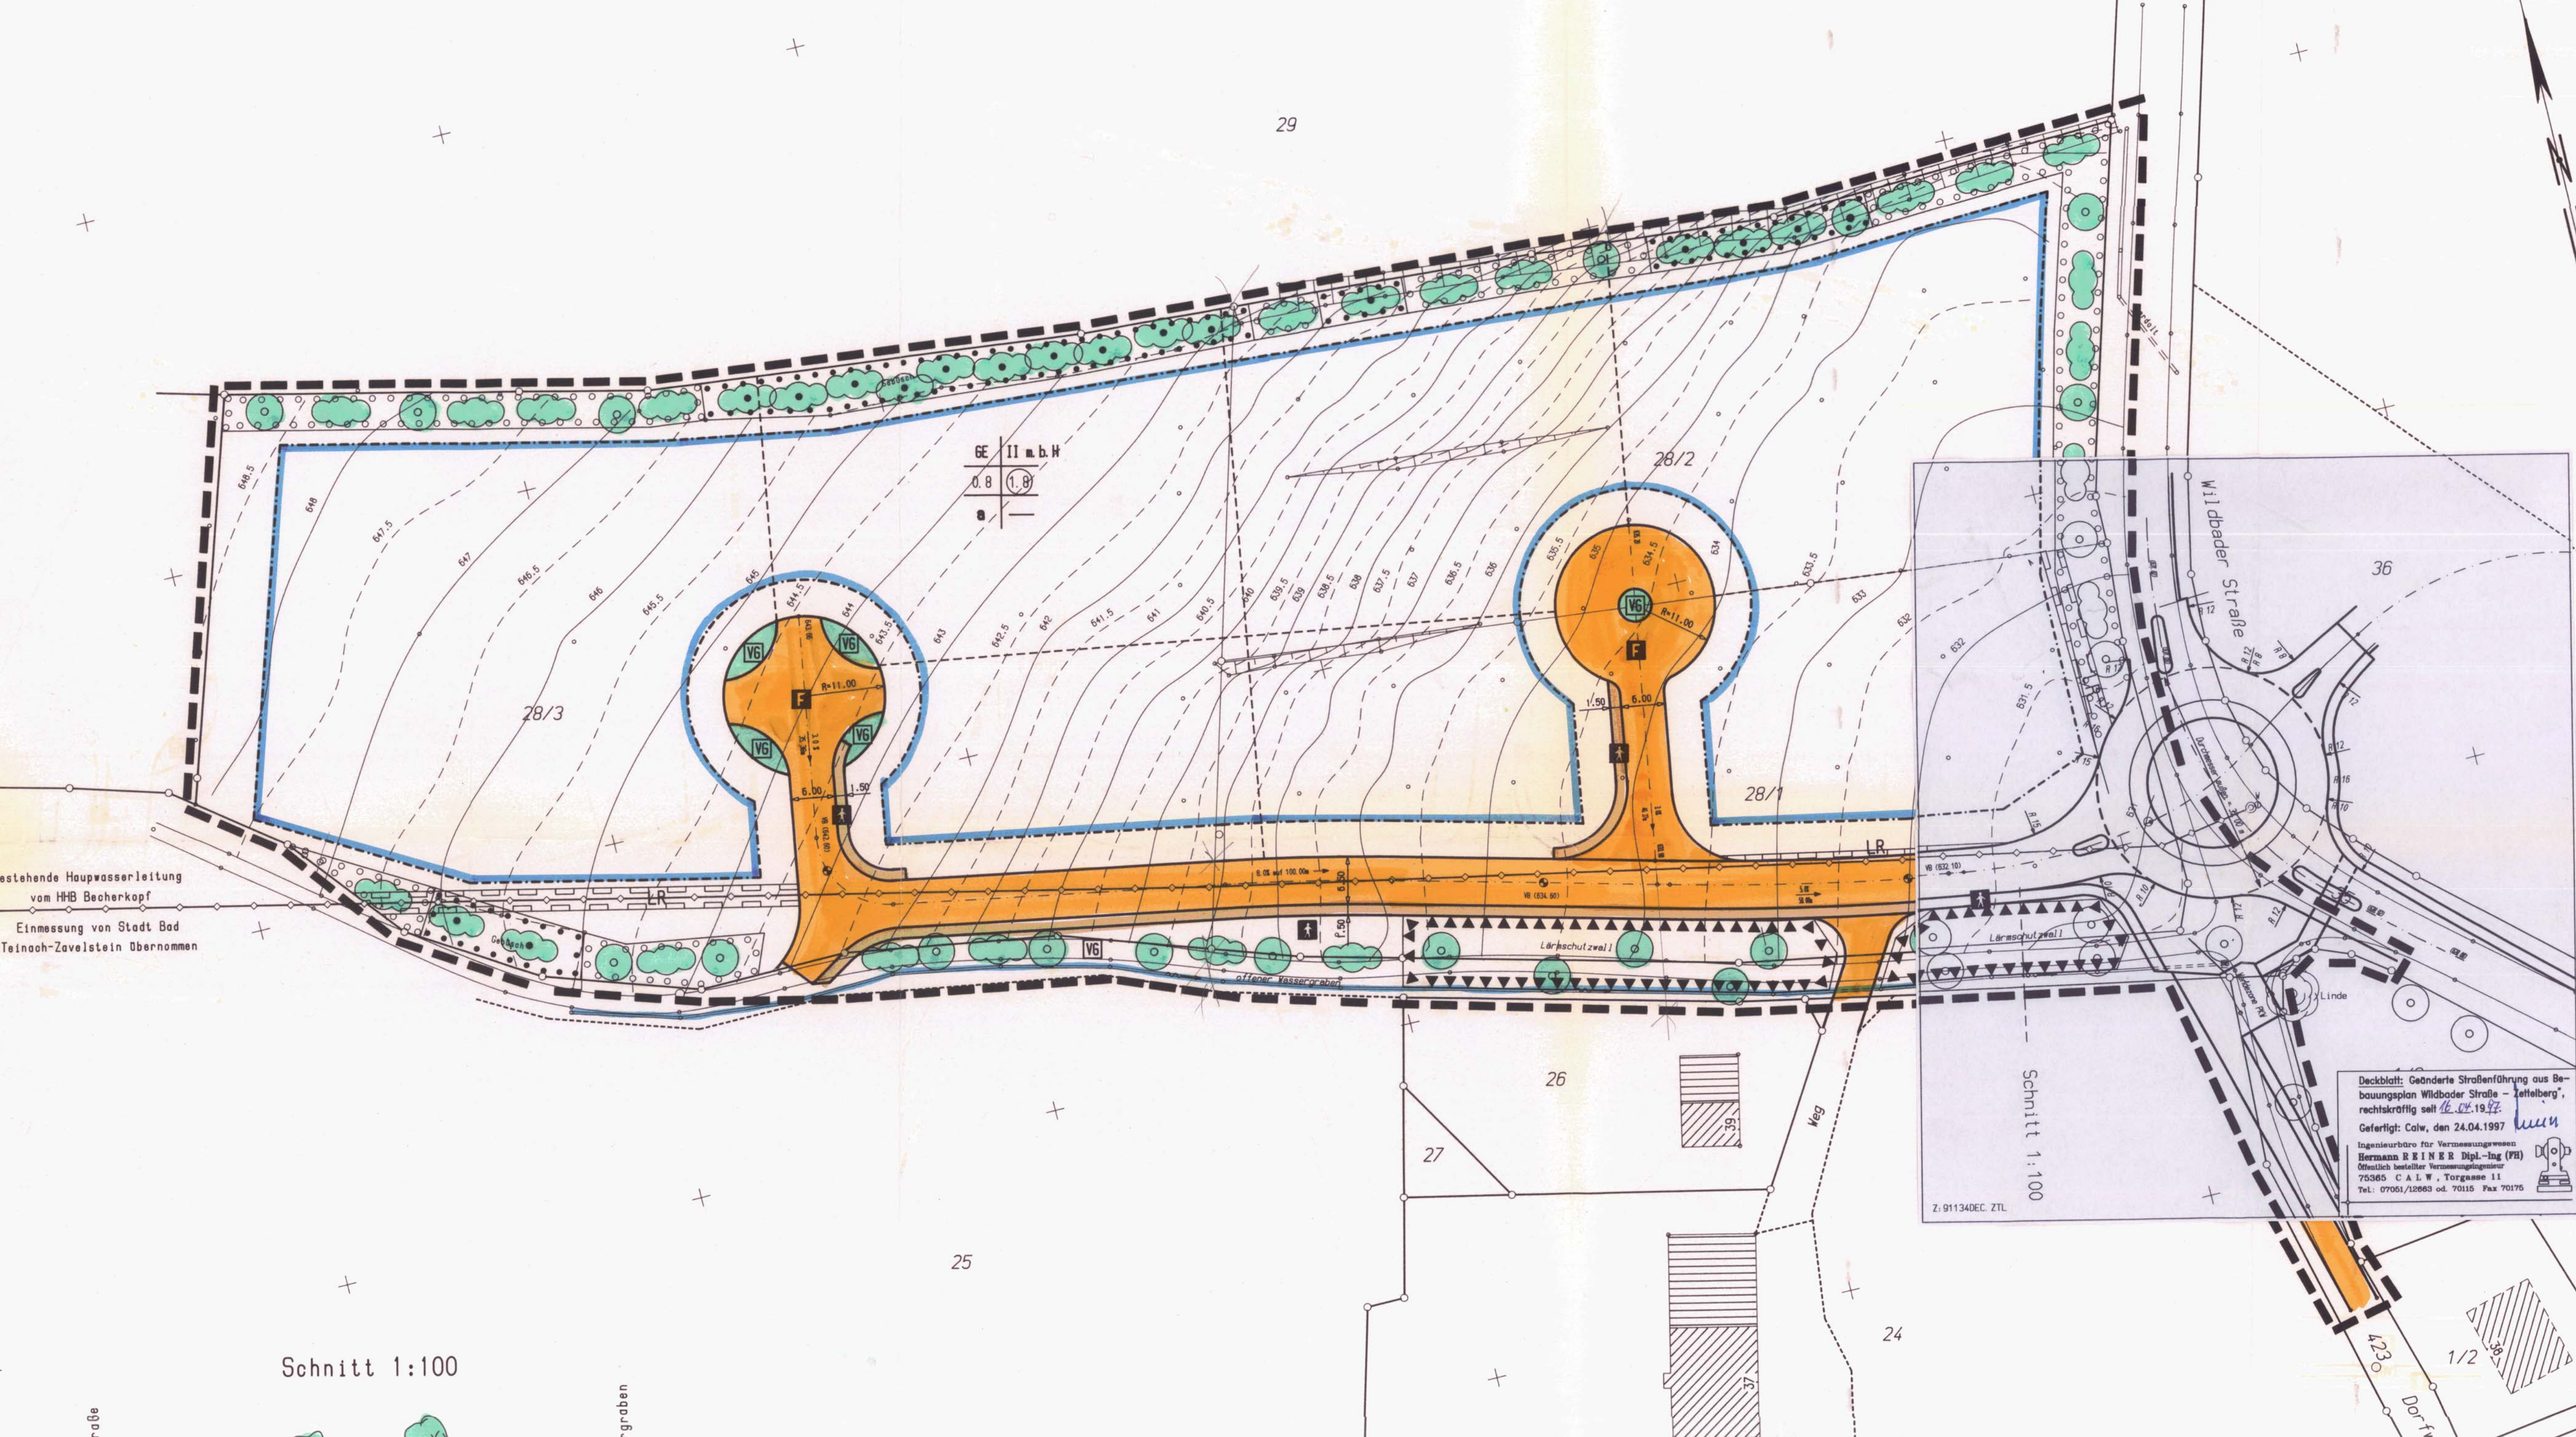

29
28/2
28/3
28/1
GE II m.b.H
0.8 1.8
a
R=11.00
6.00
1.50
F
VG
LR
Lärmschutzwall
offener Wassergraben
Gehweg
estehende Hauptwasserleitung
vom HHB Becherkopf
Einmessung von Stadt Bad
Teinach-Zavelstein übernommen
36
Wildbader Straße
Schnitt 1:100
Deckblatt: Geänderte Straßenführung aus Bebauungsplan Wildbader Straße – Zetteiberg', rechtskräftig seit 12.04.1997
Gefertigt: Calw, den 24.04.1997
Ingenieurbüro für Vermessungswesen
Hermann REINER Dipl.-Ing (FH)
Öffentlich bestellter Vermessungsingenieur
75365 CALW, Torgasse 11
Tel.: 07051/12663 od. 70115 Fax 70175
Z: 91134DEC. ZTL
26
27
25
24
39
Weg
423
1/2
Schnitt 1:100